DE TRABALHO - USO IN

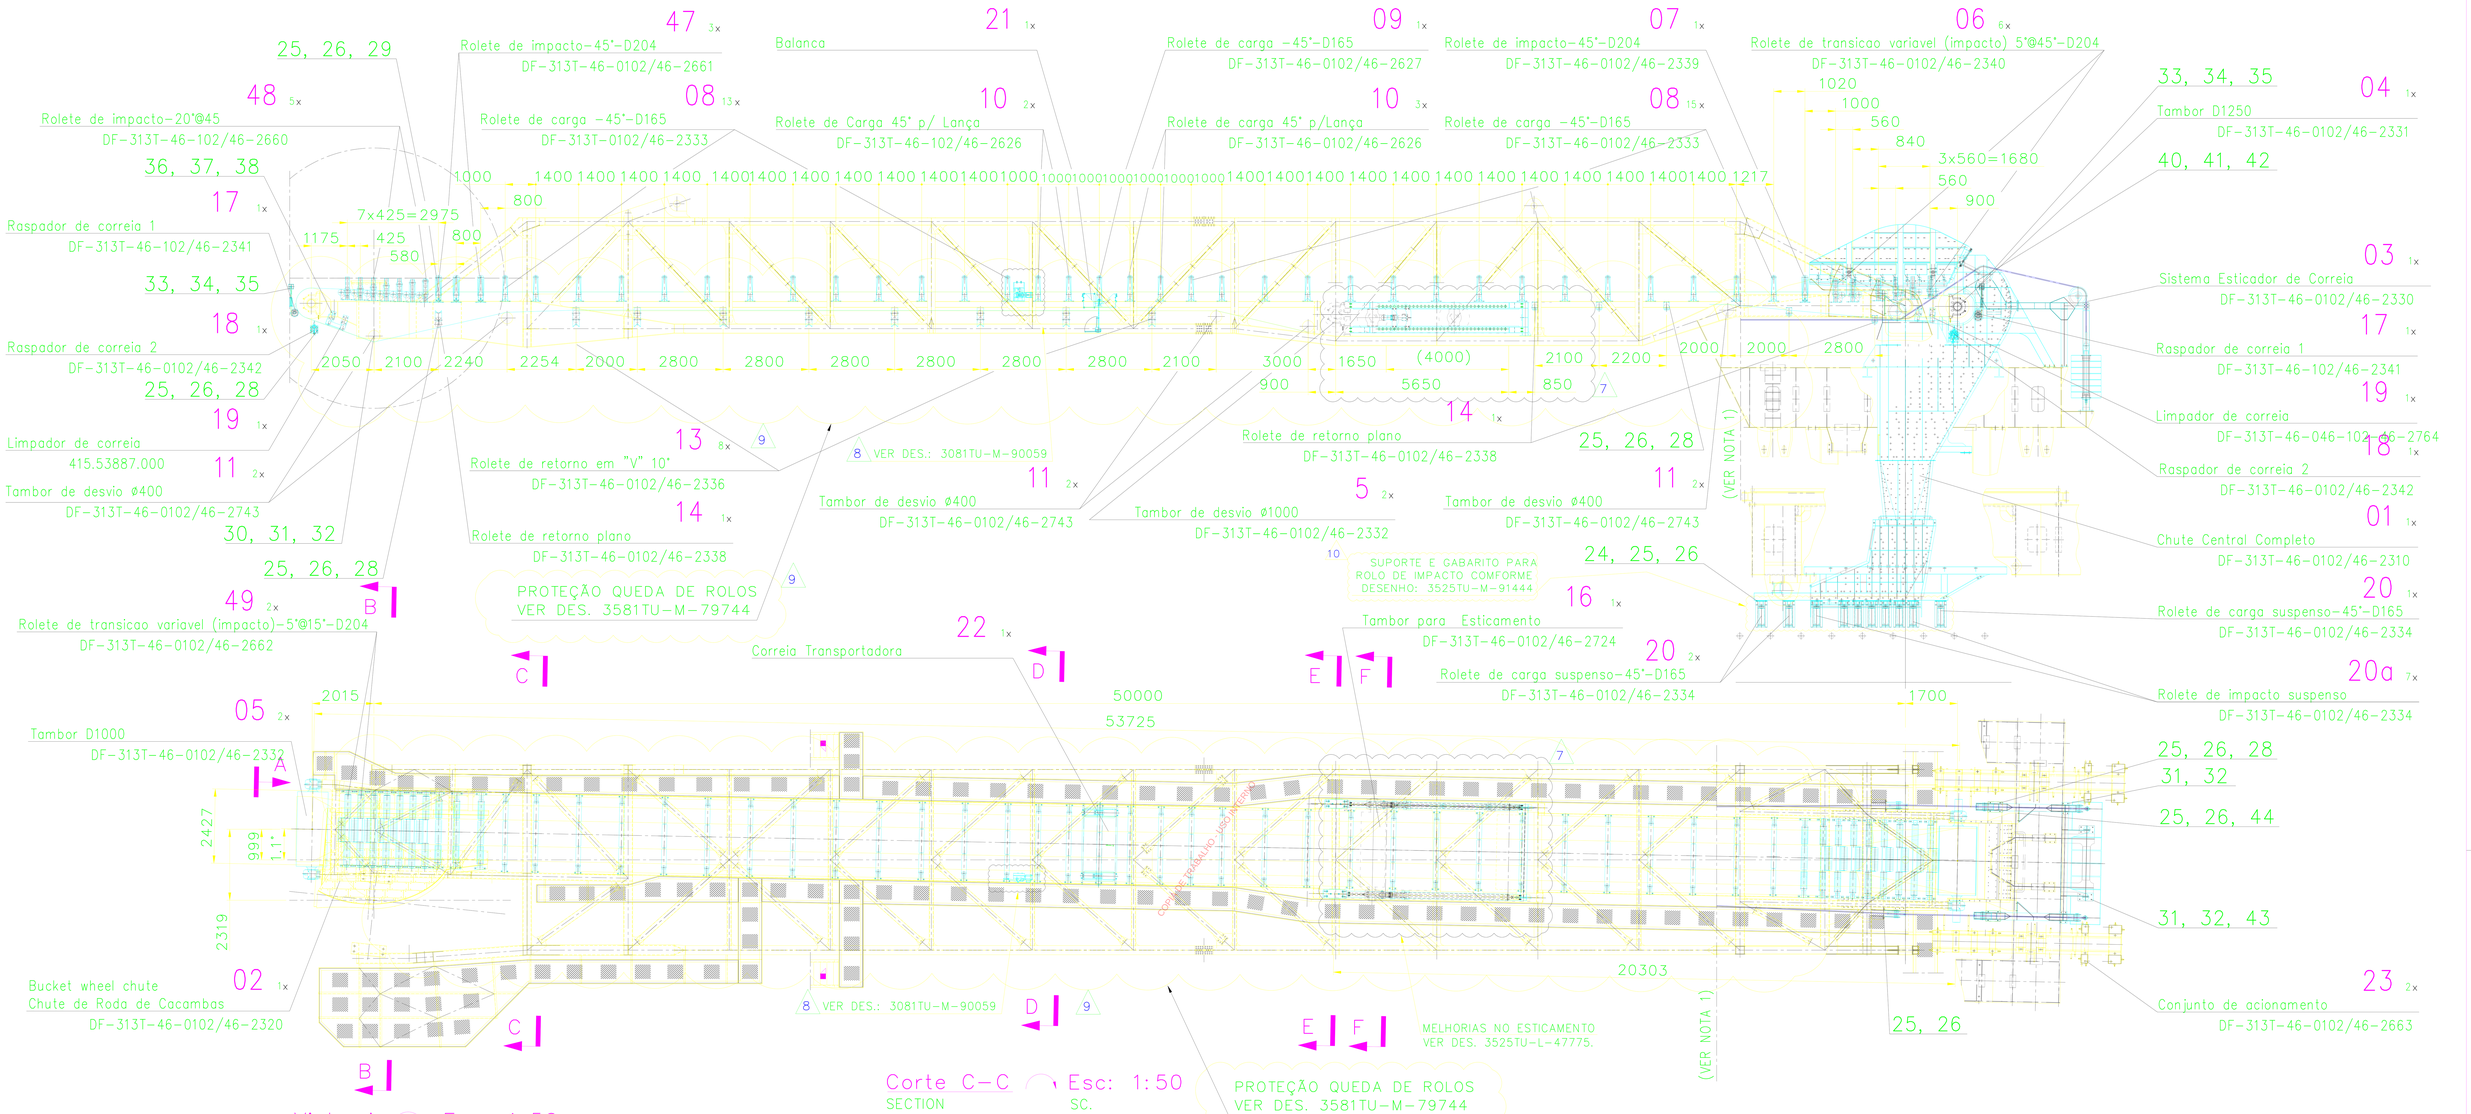

NOTAS

1 – CABO DE AÇO A SER REMOVIDO.
2 – SISTEMA DE ESTICAMENTO ORIGINAL DO EQUIPAMENTO, ALTERADO NA REVISÃO PPEN002-11 DESTE DESENHO.

AS BUILT

DESENHOS DE REFERÊNCIA

– DF-313T-46-0102/46-2000 ARRANJO GERAL ER02

REV.	DATA	TIPO	POR	SOLICIT.	DESCRIÇÃO
9	29/06/20	E	ABS	GPO	PROTEÇÃO QUEDA DE ROLOS – CONFORME NO-16481/20
8	11/09/19	E	GCA		REVISADO CONFORME OM-02586/19
7	30.01.12	E	DWR		REVISADO POR ENIGMA NA SE PPEN002/11
6	18/09/07	G	ACM		ALTERADO NUMERAÇÃO CONF. COMENTÁRIO CVRD
5	26.08.05	G	WRS		AS BUILT
4	19.10.04	E	WRS		DES. CERTIFICADO, LIBERADO P/ FABRICAÇÃO E MONTAGEM
3	10.2004	E	WI		PARA CONSTRUCAO
2	06.2004	E	WI		PARA CONSTRUCAO
10	15/02/23	E	WGS	CAL	REVISADO PELA EMPRESA: CONCREMAT, SE: NO-08721/22 – PROJETO GABARITO ROLO DE IMPACTO ER2 CONFORME NOTA: 20220108721
0	11.2003	A	WI		EMISSÃO INICIAL

REVISÕES

TIPO DE EMISSÃO
(A) PRELIMINAR
(B) PARA APROVAÇÃO
(C) PARA CONHECIMENTO
(D) PARA COTAÇÃO
(E) PARA CONSTRUÇÃO
(F) CONFORME COMPRADO
(G) CONFORME CONSTRUÍDO
(H) CANCELADO

CVRD

SANDVIK MGS

COMPLEXO DE TUBARÃO

TERMINAL DE MINÉRIOS
PÁTIO DE ESTOCAGEM – PÁTIO J / PÁTIO P
TRANSPORTADOR DE CORREIA DA LANÇA
TRANSPORTADOR DE CORREIA DA LANÇA ER02

RESPONSÁVEL		DATA
PROJ.	VAMH	05.2004
DES.	BEKO	05.2004
VER.	RIEGER	
APROV.	WIECZOREK	

Released for manufacturing
Liberado para Fabricação
Date/Data
signed/por

This drawing is our intellectual property. It must not be reproduced nor transfered to or brought within the reach of third parties without our written permission. Likewise, the receiver is not allowed to use this drawing as a basis for manufacture. Violation of the above conditions will result in legal prosecution.
VOEST-ALPINE Materials Handling GmbH & Co KG ZELTWEG

ESCALA	N° CVRD:	REV.
1:100, 1:50	DF-313T-46-0102/46-2011	10
SE N°	N. VAMH:	FOLHA
EI-191/01	415.53607.000	1

FORMATO: A1